



LAS DISTRIBUCIONES DE LOS ASEOS SON IDENTICAS EN AMBAS PLANAS POR LO TANTO LAS COTAS SON LAS MISMAS.

Nota: PARA EL REPANIEGO DE LA COMPARTIMENTACION (TABQUERIA) SE UTILIZARAN COMO REFERENCIA, LOS EJES DE LOS ELEMENTOS ESTRUCTURALES TALES COMO PILARES Y PORTICOS, POR LO CUAL NO SE HACEN FIGURAR MAS COTAS.

C	U	A	D	R	O	D	E	S	U	P	E	R	F	I	C	I	E	S
PLANIA	S. ÚTIL OFICINAS	S. ÚTIL ASEOS	S. ÚTIL DISTRIBUIDOR	S. ÚTIL PARCIAL	SUP. DE ACTUACION													
PRIMERA	278,85 M2	41,45 M2	102,52 M2	422,82 M2	445,03 M2													
SEGUNDA	211,73 M2	41,45 M2	111,90 M2	365,08 M2	386,42 M2													
TOTAL	490,58 M2	82,90 M2	214,42 M2	787,90 M2	831,45 M2													

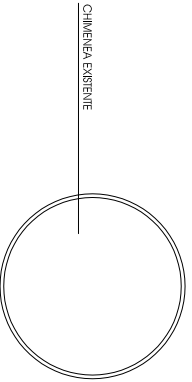

DETALLE DE TABQUERIA TIPO PLADUR MODELO 144/46+e+46) 2 LM CON ESTRUCTURA NORMAL ARROSTRADA SECCION HORIZONTAL e. 1 : 2

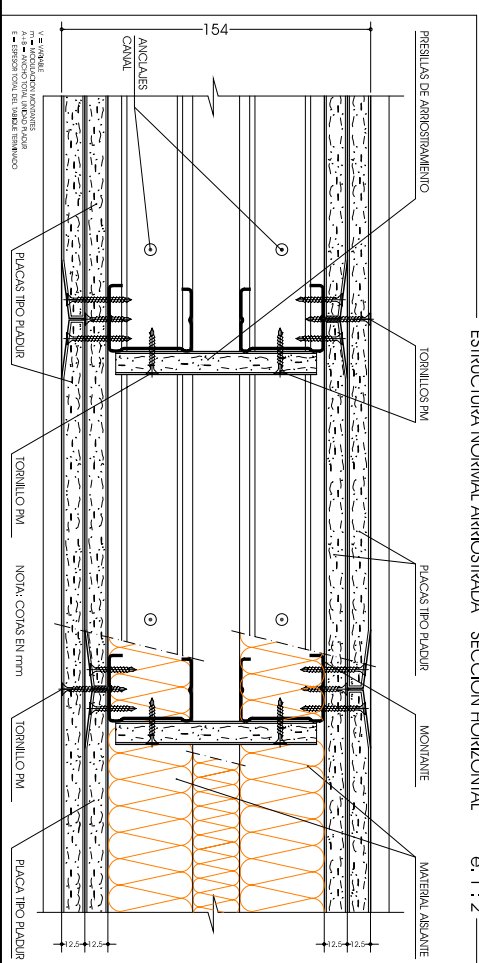

ILUSTRISMO AYUNTAMIENTO DE GRADO

ARQUITECTO AUTOR DEL PROYECTO
JESÚS MARIA PALACIOS FERNANDEZ

PROYECTO DIBUJO
N.A. ARCHIVO
NOVAYAYTO
FECHA
OCTUBRE 2015

TITULO DEL PROYECTO
PROYECTO DE OBRA PARA ADECUACION INTERIOR DEL CENTRO DE INICIATIVA EMPRESARIAL LA CARDOSA. GRADO

FASE:
PROYECTO BASICO Y DE EJECUCION
EMPLAZAMIENTO:
POLIGONO DE LA CARDOSA. GRADO

ESCALAS:
1:50
GENERAL (D.N.A)

TITULO DEL PLANO:
PLANO FINAL DE OBRA
PROYECTO PLANAS DE DISTRIBUCION, MOBILIARIO Y COTAS. P. 1º
PLANO NUM.
03
HOJA 01 DE 02